



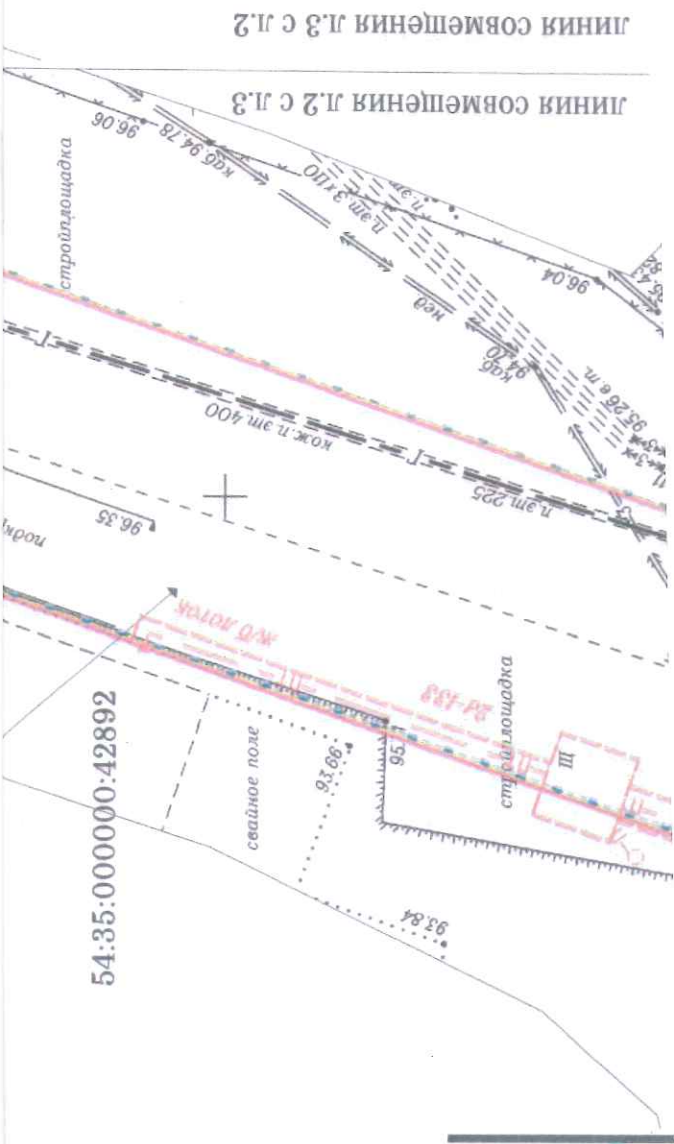

Главное управление архитектуры и градостроительства мэрии города Новосибирска

К рассмотрению № 28

«23» сентября 2016 г.

Консультант ООО "УНИС"
г. Новосибирск Курочкин В.В.

Начальник Отдела инженерно-транспортной инфраструктуры
Генеральный директор
Г.П. Новосибирска

Иринакова

РАССМОТРЕНО
Главное управление архитектуры и градостроительства
мэрии города Новосибирска

№ 28

« 23 » января

2017 г.


Рассмотрено листов: МК - 2,3 (два листа)

- Рассмотрено при условии: 1. Выполнить условия согласующих организаций.
- Обеспечить сохранность и безаварийную работу всех сетей, попадающих в зону строительства.
 - Трассу проложить без повреждения зеленых насаждений. В случае необходимости спроектировать и оформить в установленном порядке.
 - Обеспечить проезд к существующим зданиям.
 - Проведение земляных работ осуществлять в соответствии с Порядком проведения земляных работ, утвержденным решением Совета депутатов г. Новосибирска от 27.09.2017г №469.
 - Для проведения земляных работ необходимо оформить разрешение на использование земель и земельных участков, находящихся в муниципальной собственности, в установленном порядке.
 - Земляные работы выполнять с устройством пешеходных мостиков, ограждений, с вывозом грунта.
 - До начала производства земляных работ для определения местонахождения подземных коммуникаций и глубины заложения необходимо произвести их шурфование в присутствии ответственных представителей, эксплуатирующих данную коммуникацию.
 - Земляные работы на пересечении, а также вблизи существующего подземного газопровода выполнять с особой осторожностью.
 - Земляные работы на пересечении, а также вблизи существующего газопровода выполнять с особой осторожностью.
 - По окончании земляных работ восстановить нарушенное благоустройство.
 - Работы выполнять в полном соответствии с действующими правилами производства работ по прокладке и переустройству подземных и наземных сооружений в г. Новосибирске.

- Для принятия необходимых мер по предупреждению от повреждений подземных сооружений заблаговременно, не позднее чем за сутки до начала работ, вызвать на место представителей следующих организаций:
- | | | |
|-------------------------|--------------------------|-----------|

Срок действия до: « 21 » апреля 2017 г.

Комитет инженерно-технического обеспечения

Результат исполнительной (контрольной) геодезической съемки сетей инженерно-технического обеспечения, выполненной на вновь построенные или реконструированные сети в соответствии с проектной документацией, фиксирующей фактическое местоположение участков сетей инженерно-технического обеспечения, сдать в МБУ г. Новосибирска «Геофонд».

Исполнительная геодезическая съемка сетей инженерно-технического обеспечения, выполненная на вновь построенные или реконструированные сети в соответствии с проектной документацией, фиксирующей фактическое местоположение участков сетей инженерно-технического обеспечения, сдать в МБУ г. Новосибирска «Геофонд».

Комитет инженерно-технического обеспечения

ОТДЕЛ ИНЖЕНЕРНО-ТЕХНИЧЕСКОГО ОБЕСПЕЧЕНИЯ
Г. Новосибирск